








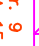
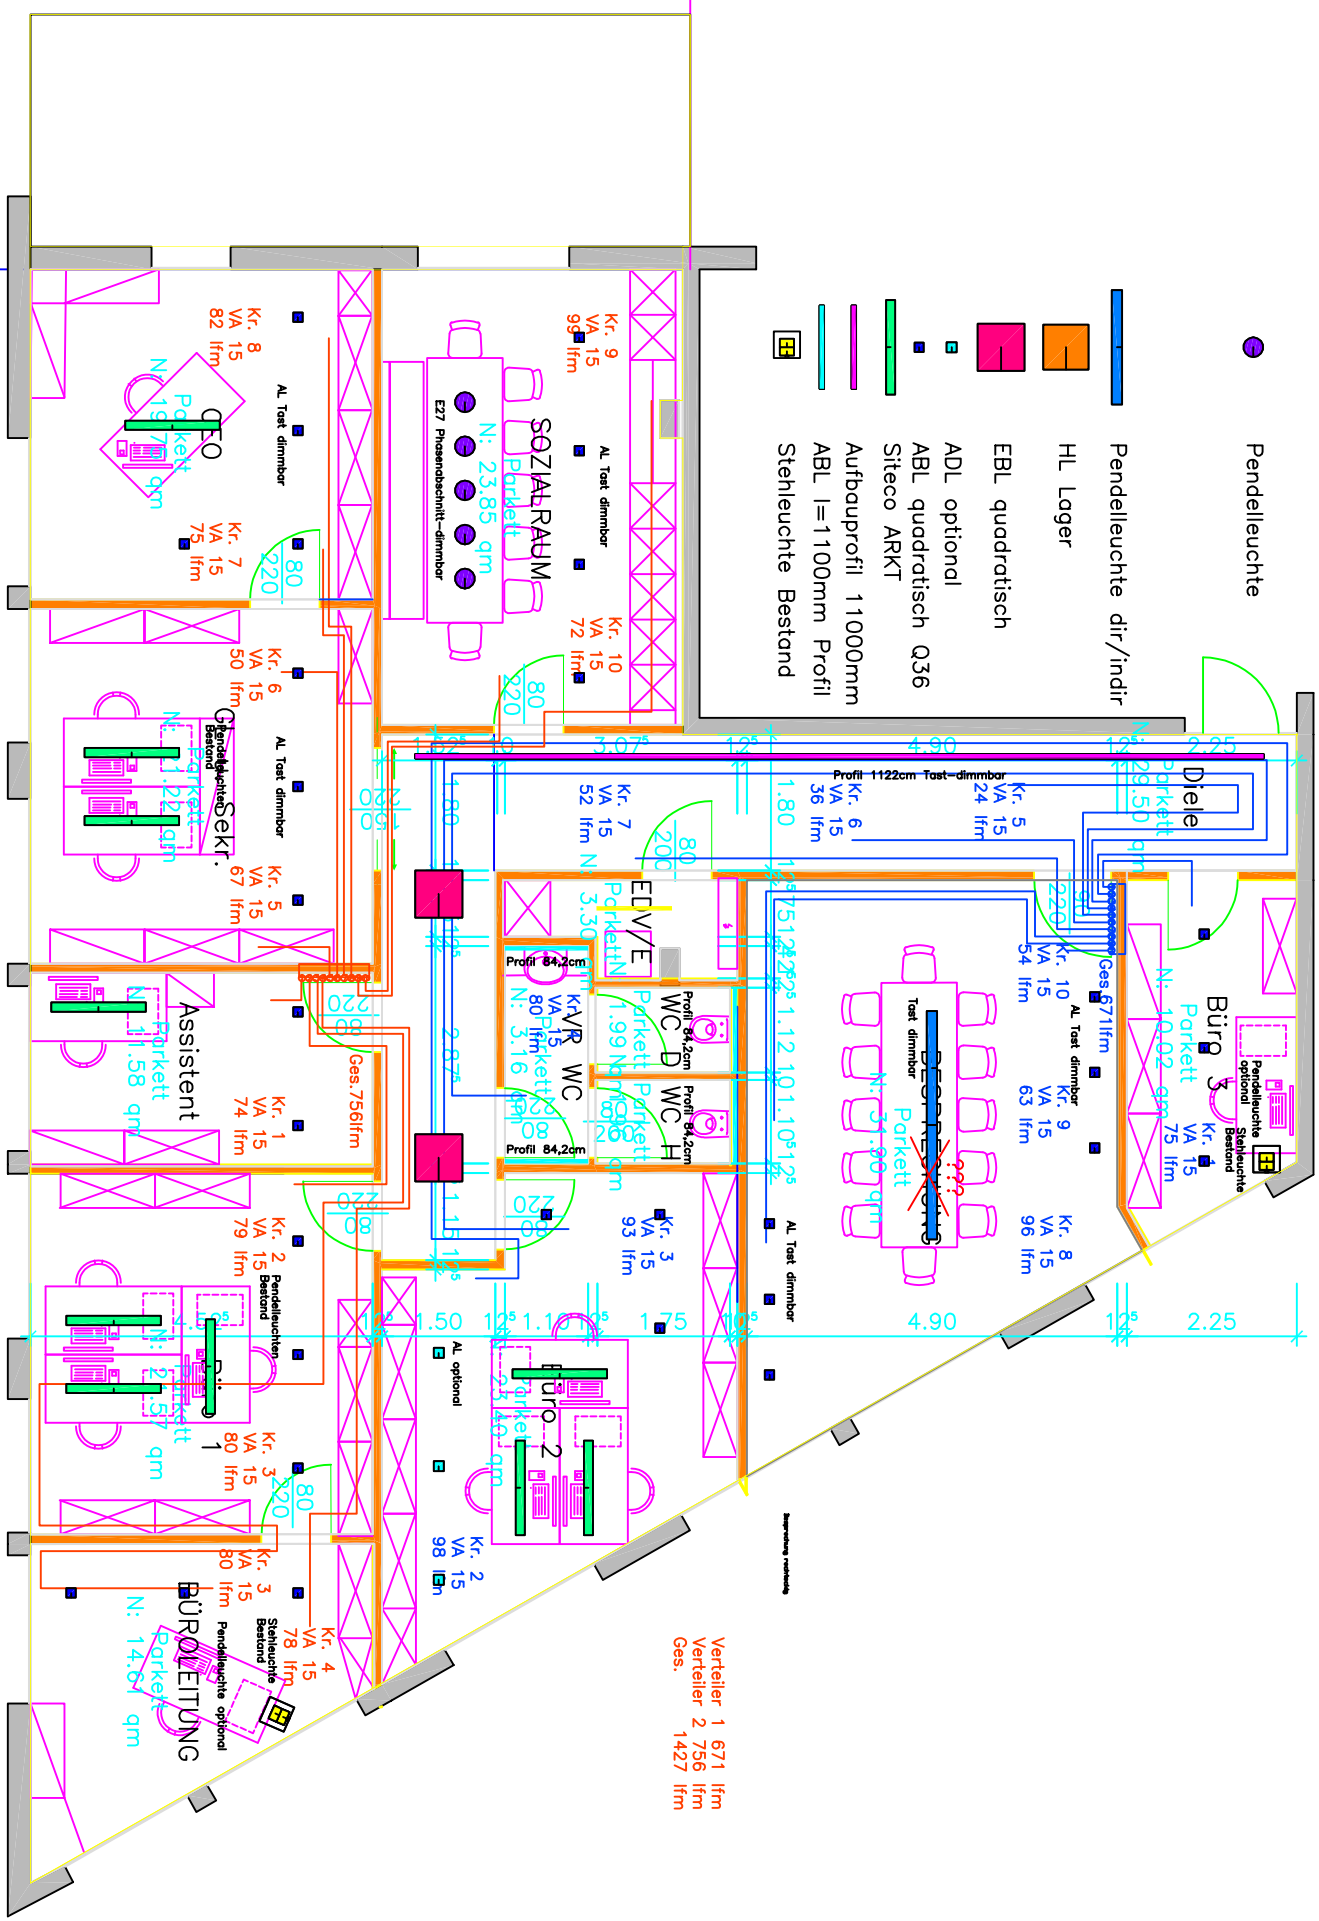


-  Pendelleuchte
-  Pendelleuchte dir./indir
-  HL Lager
-  EBL quadratisch
-  ADL optional
-  ABL quadratisch Q36
-  Siteco ARKT
-  Aufbauprofil 11000mm
-  ABL l=1100mm Profil
-  Stehleuchte Bestand



Verteiler 1 671 lfm  
 Verteiler 2 756 lfm  
 Ges. 1427 lfm

Bestandsplan 250 qm  
 BÜRO OG  
 EG, OG, SCHNITTANSICHTEN  
 M 1:100

PLANNR.: 02/07/018  
**BÖNISCH**  
 heizung | sanitär | elektro